


*Plan de récolement
station d'épuration
d'ETROCHEY*

ECHELLE: 1/500

DATE _____

MODIFICATIONS

27/03/03

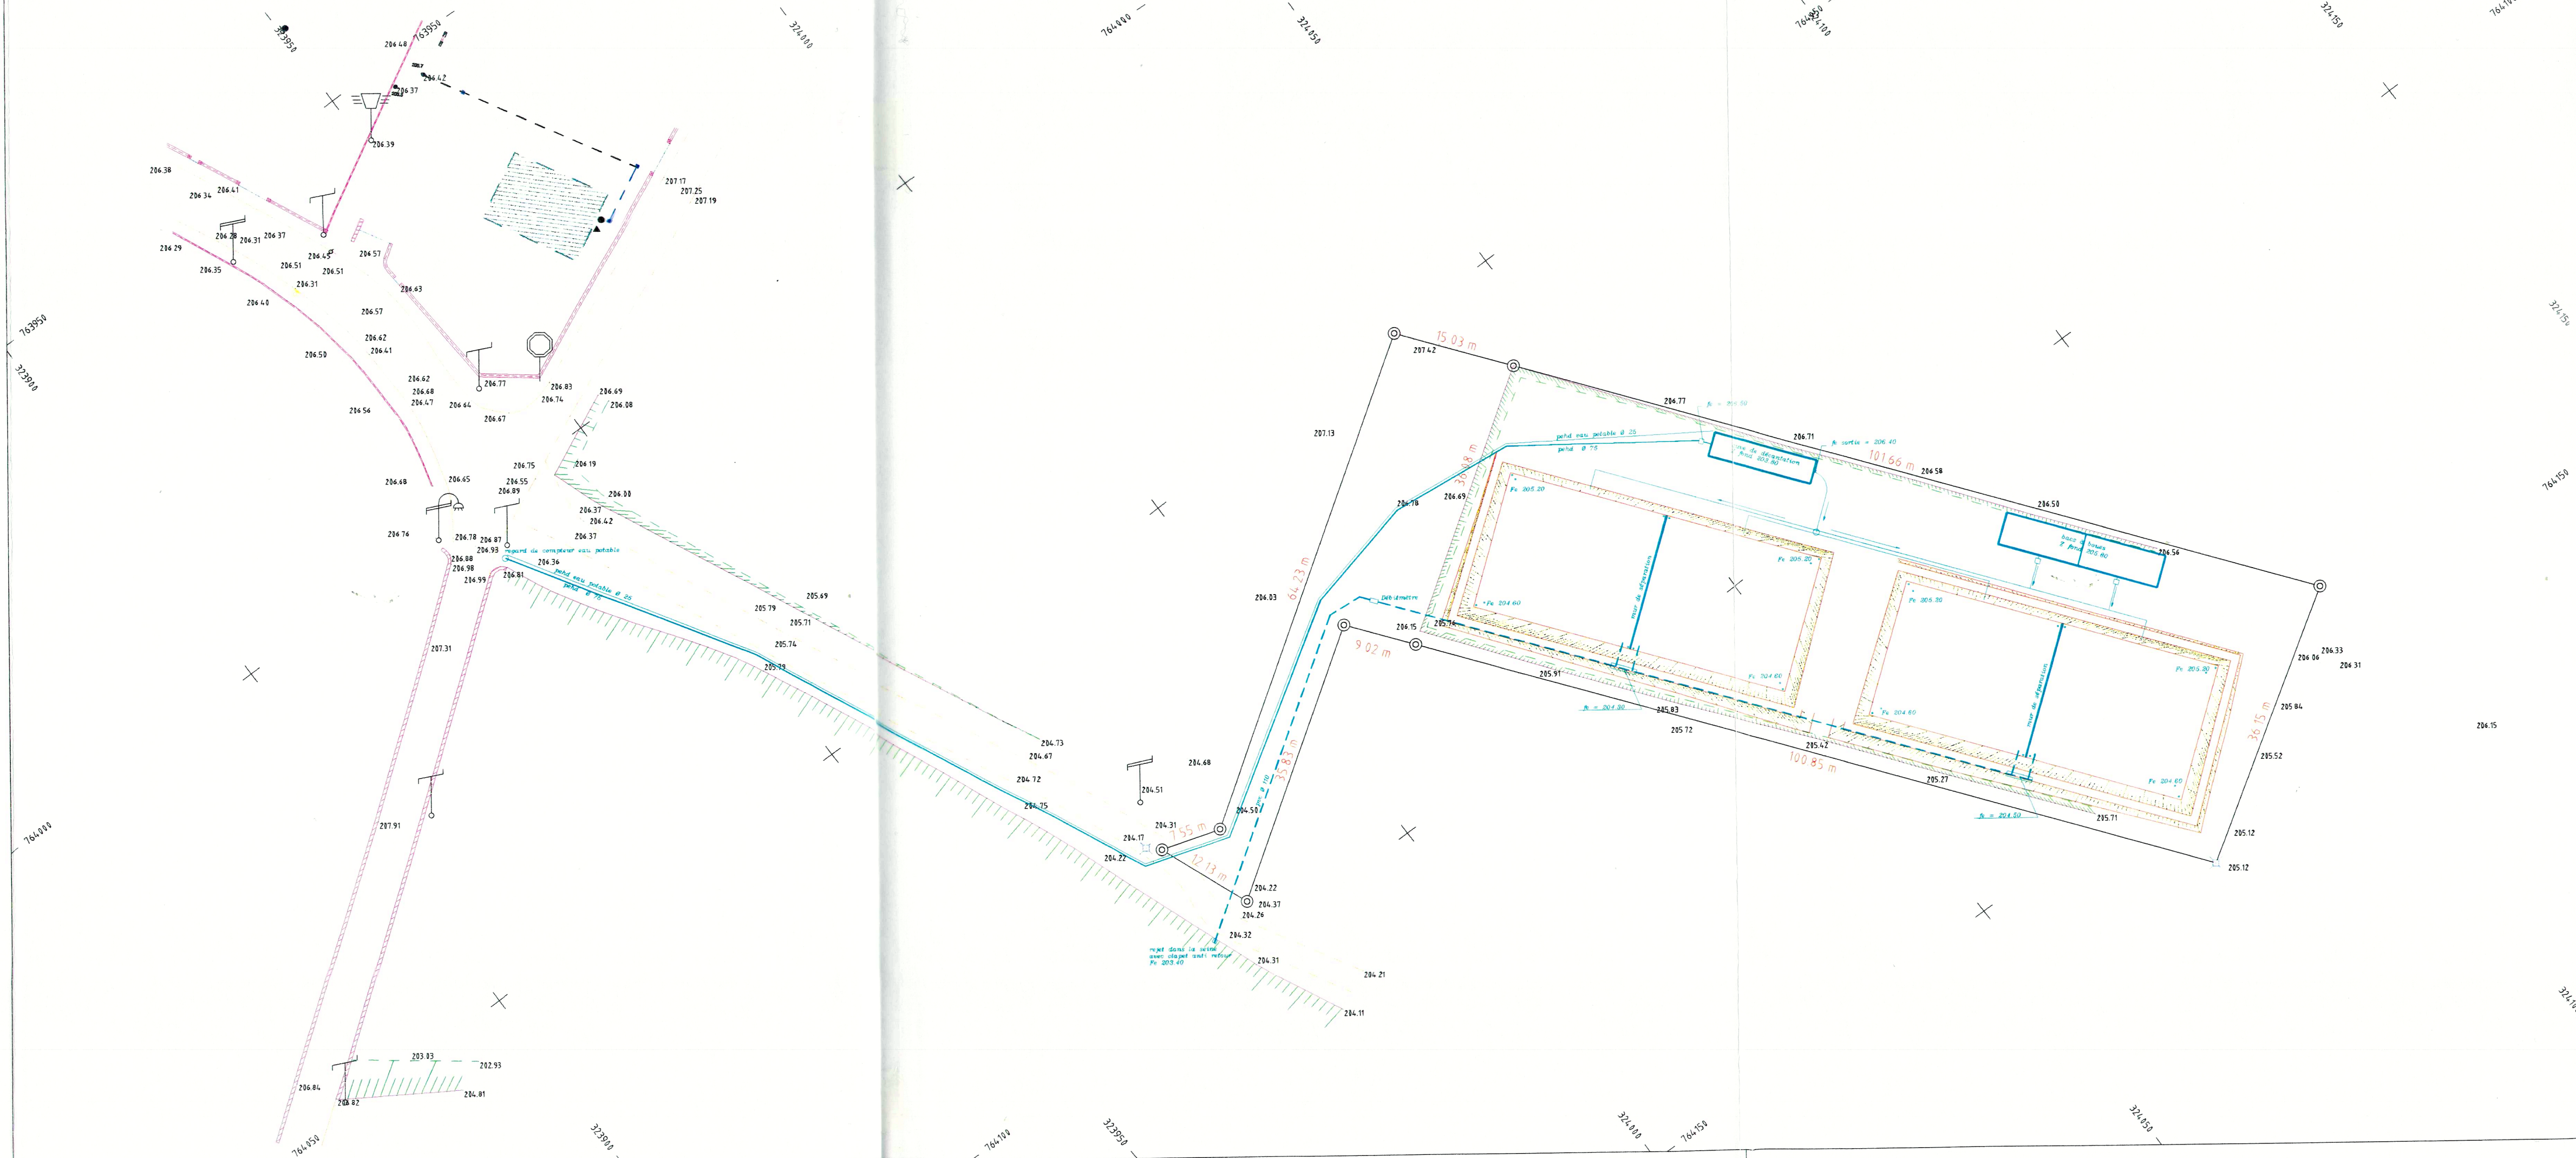

Ce plan est la propriété de **EUROVIA BORUGOCNE** (loi du 14 07 1999 - Art 10F)