Maître d'Ouvrage

Vendée eau
57, rue Paul Emile Victor, La Roche sur Yon

Affaire suivie par :

Maître d'oeuvre

egis

Affaire suivie par : François MIGNÉ

Entreprise de Travaux

EHTP - DLE

EHTP EIFFAGE

DLE OUEST

Travaux réalisés en : 08/11/2023

Caractéristiques des canalisations

- Type de Matériaux : Acier
- Pression Nominale : 25
- Fournisseur : LIBAUD
- Référence fournisseur : SPREAD

Secteur : N°03 Olonnes et Talmondais

RÉSEAUX D'EAU POTABLE

2023

Plan de Récolement Réseaux aep 13

Commune de Les Sables d'Olonne
liaison Chaigneau - Les Sables d'Olonne

Conventions N° 22TX140

Echelle: 1/100

Fichier	THP :	Programme :	Précision (classe) : A
Coordonnées	Planimétrie : RGF93 / CC47	Altimétrie : NGF / IGN1969 Altitudes Normales	
Materiel	Modèle : Trimble GNSS SPS 785	N° Série : 5936500099	
	Technologie de mesure (si indirecte) : GPS		
Récolement réalisé par :	Date du relevé 08/11/2023	Version charte : VE_V105	
REF :	Normes	Détection : NF S70-003-2	
		Géoréferencement : NF S70-003-3	
	N° de DT - DICT	DT : 2021101101585D8B	DICT : 2023011300673D
	Incertitude Maximale de la mesure	X : 0.05 Y : 0.05 Z : 0.05	

Indice	Date	Modifications	Dessinateur	Verifié	Approuvé
0	08/11/2023	1er Emission	Mr.C.DAILLEUX	Mr.D.BIROT	Mr.D.ROGER

Plan de situation:

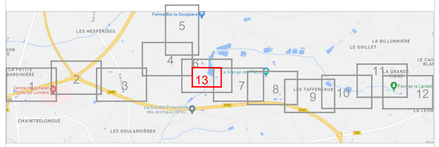

Légende
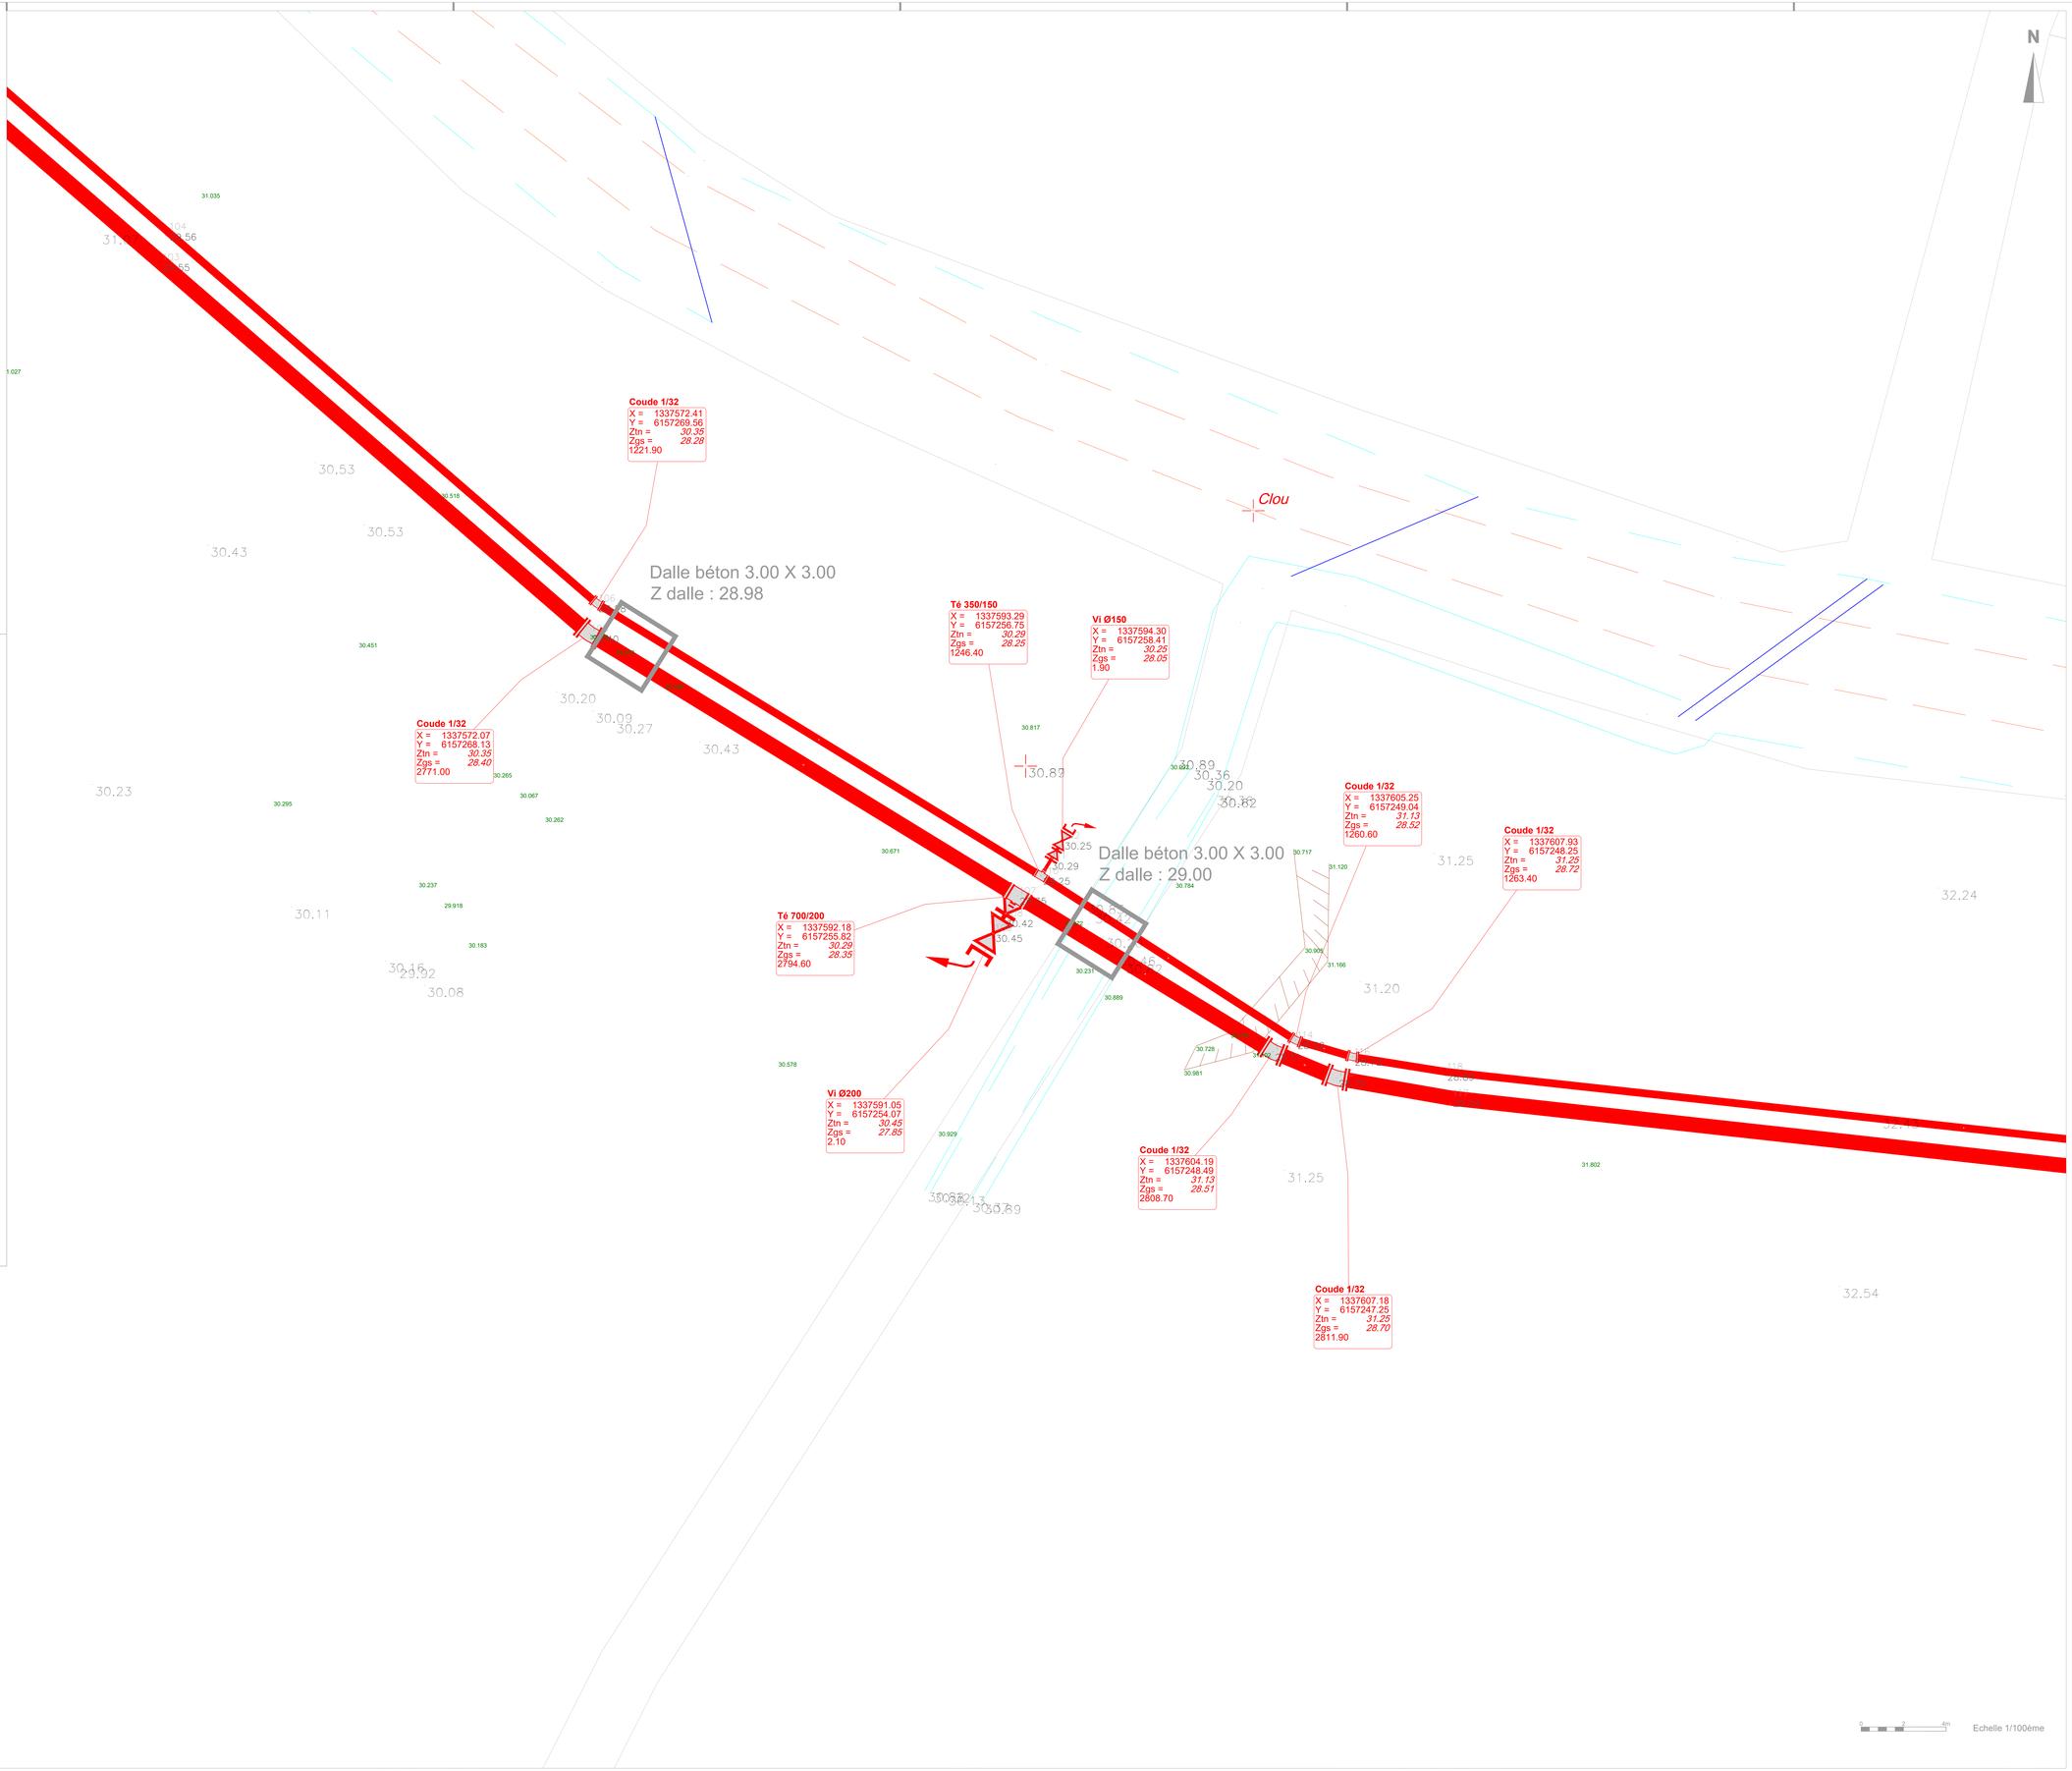
	Existant	Nouveau	Abandonnée
Tronçon	Ø100 ACIER	Ø100 ACIER	Abandonnée en place
Branchement	Ø100 FONTE	Ø100 FONTE	Abandonnée déposée
Fourreau			Ø100 PVC
Forage dirigé			
Vanne papillon/ motorisée / survitesse / inconnue			
Vanne opercule/ motorisée / survitesse			
Vidange en ligne / en extrémité / existant			
Ventouse simple fonction/ double / triple / existant			
Cône/ raccord (manchon)			
Plaque pleine / clapet / disconnecteur			
Borne puisage traditionnelle / monétique			
Bouche à clé			
Prise de potentiel sous BAC enterrée /en regard			
Anode silicium / anode magnesium			
Joint isolant monobloc / nu			
Shunt enterré / shunt en regard			
Poste de soutirage			
Coude 1/4 1/8 / 1/16 1/32			
Té			
Regard compteur			
Poteau incendie Ø100, Ø80 / bouche incendie			
Compteurs / débitmètre			
Stabilisateur amont, aval, bi-étagé / limiteur de débit			
Boîte à boues / filtre			
Télétransmission / Capteur de pression			
Bulée béton			
Chambre / chambre s'ouvrant entièrement			
Tampon sans attributs